





PTR. 5.1.6  
(ANEXO)



PROPOSITION D'INSCRIPTION SUR LA LISTE DU  
PATRIMOINE MONDIAL SOUMISE PAR LE PORTUGAL

ANGRA DO HEROISMO zone centrale de la ville

V

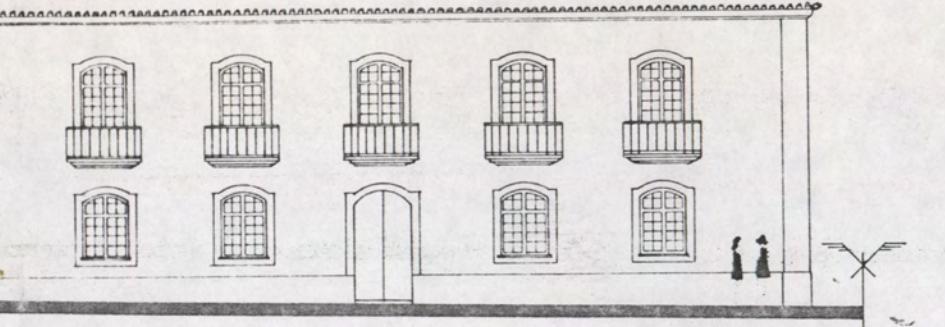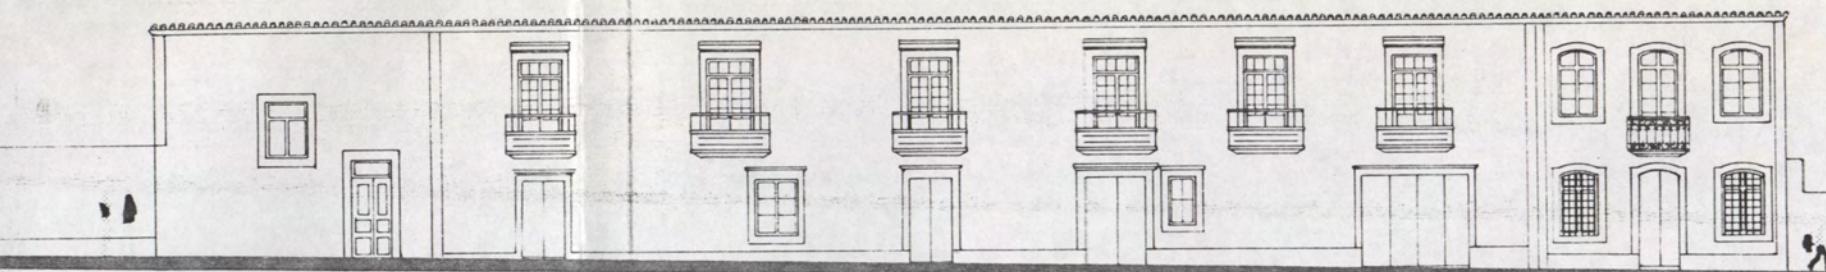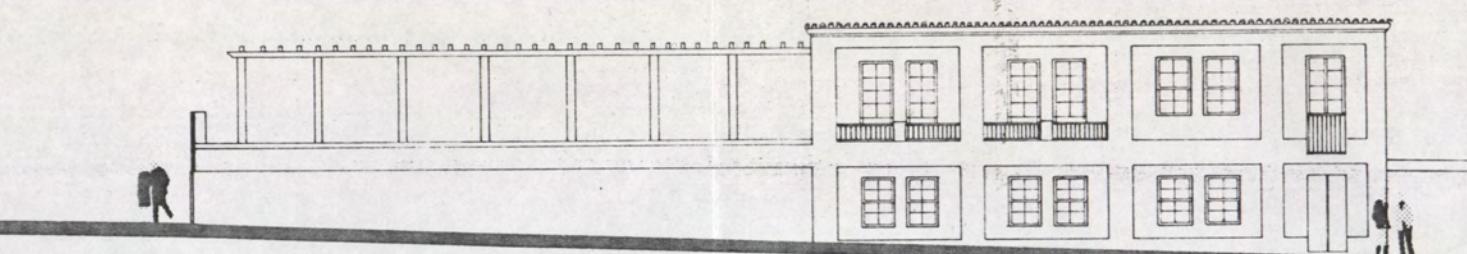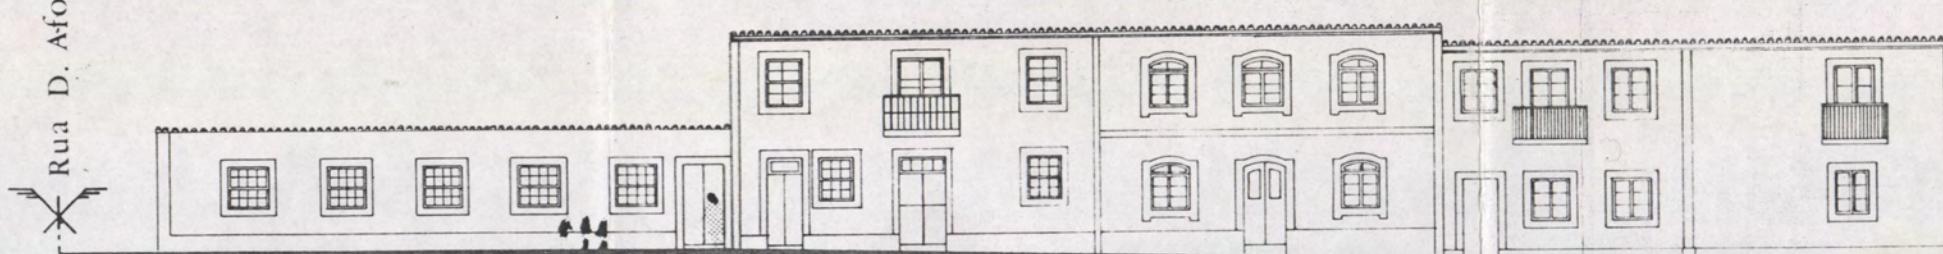


I

II


III

IV


V

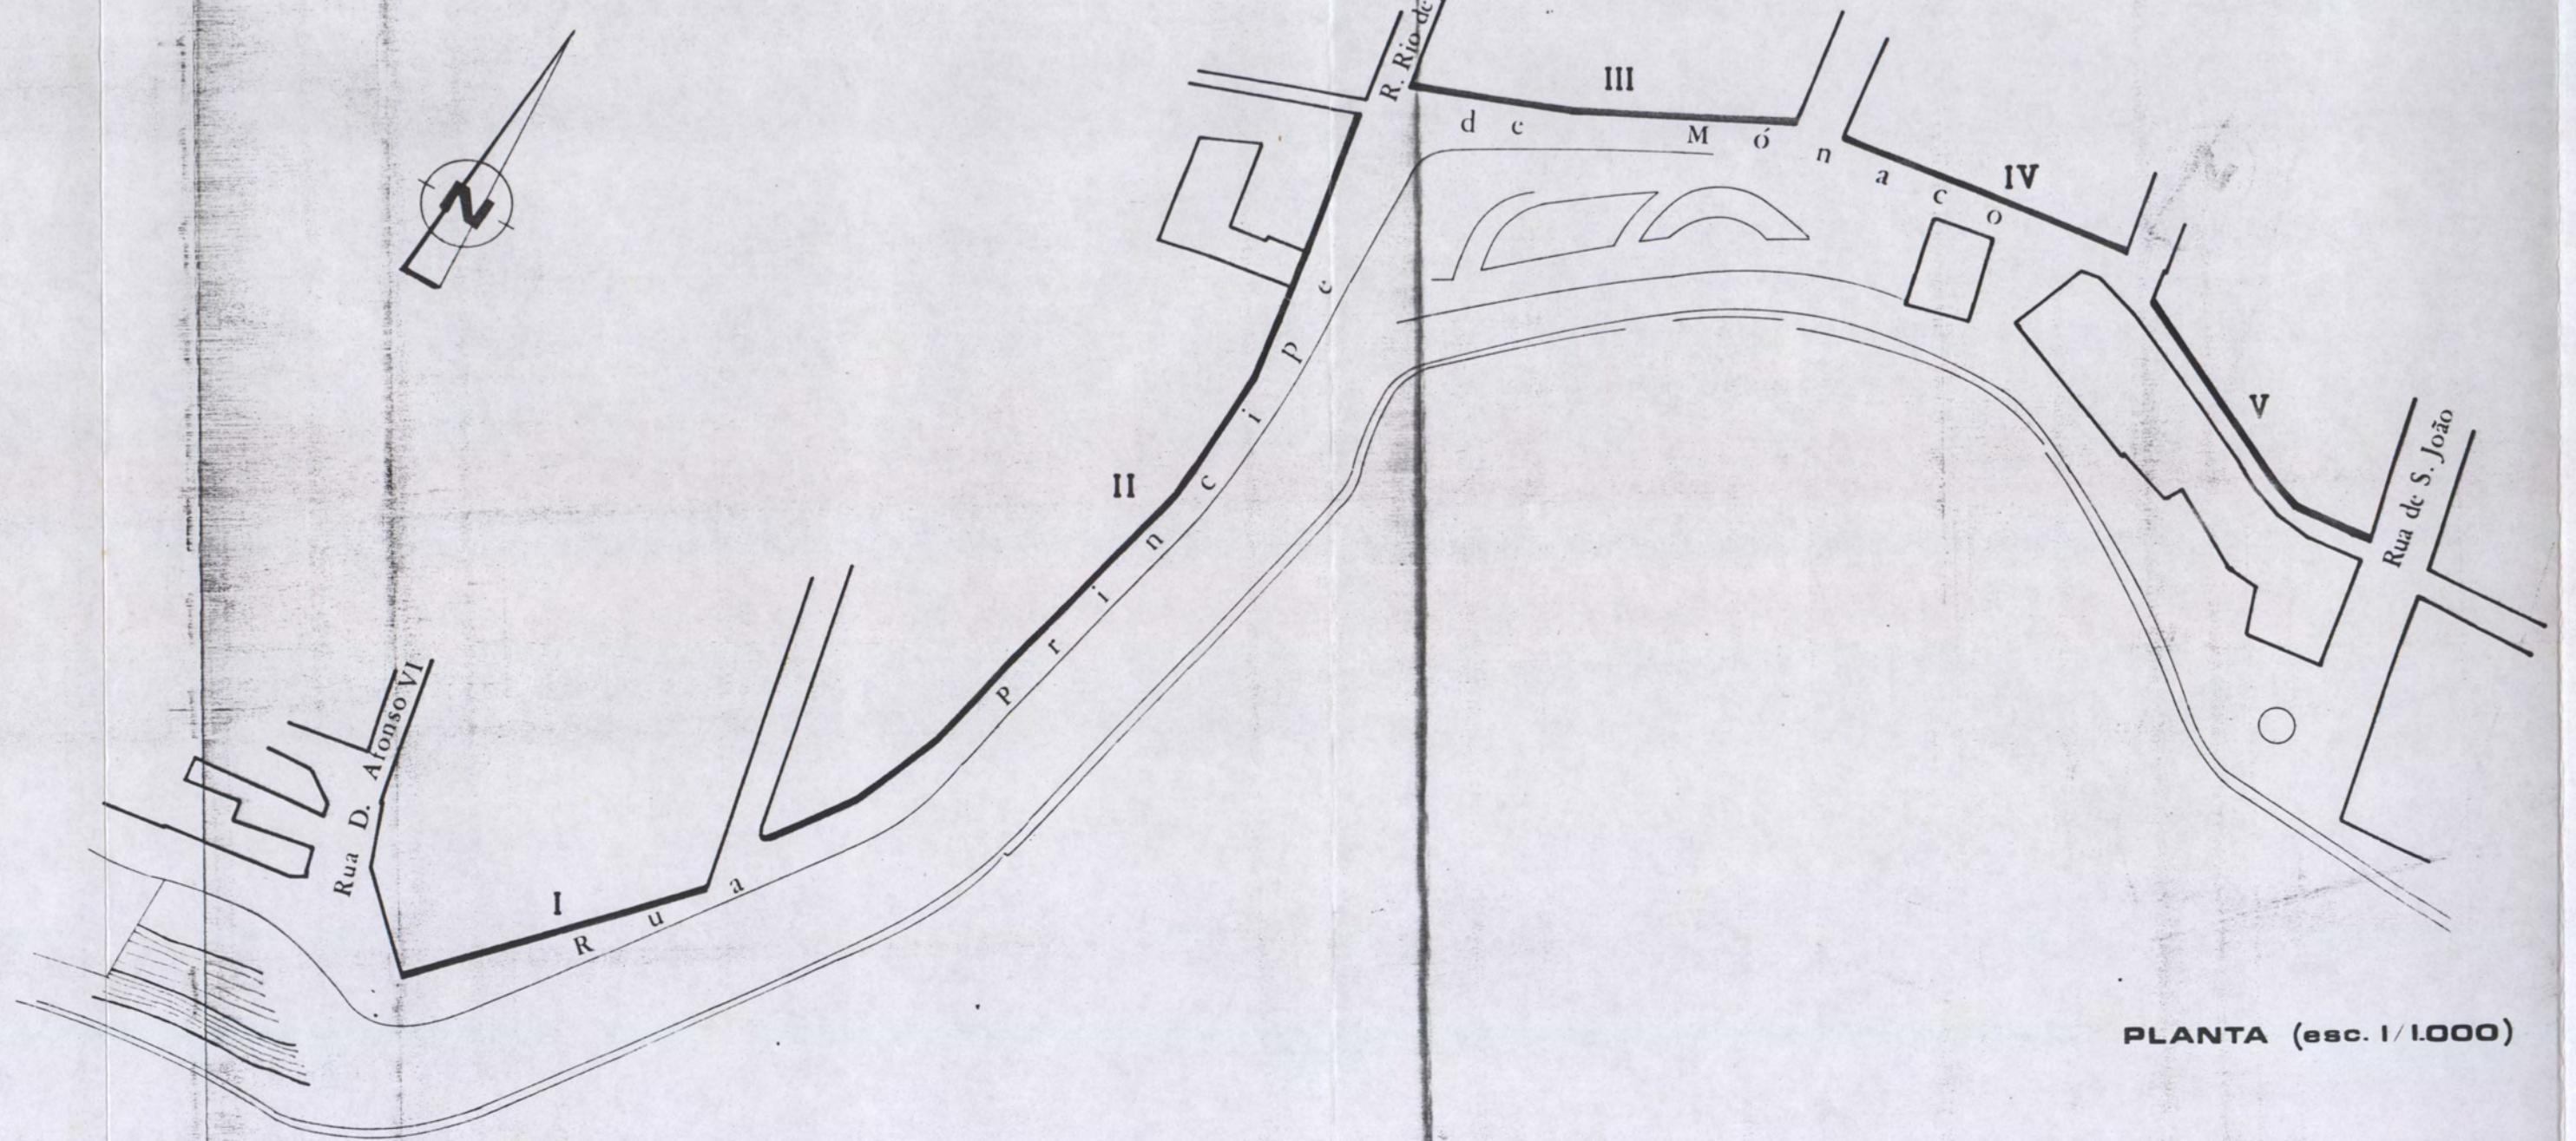

ALÇADO SUL (planificado)

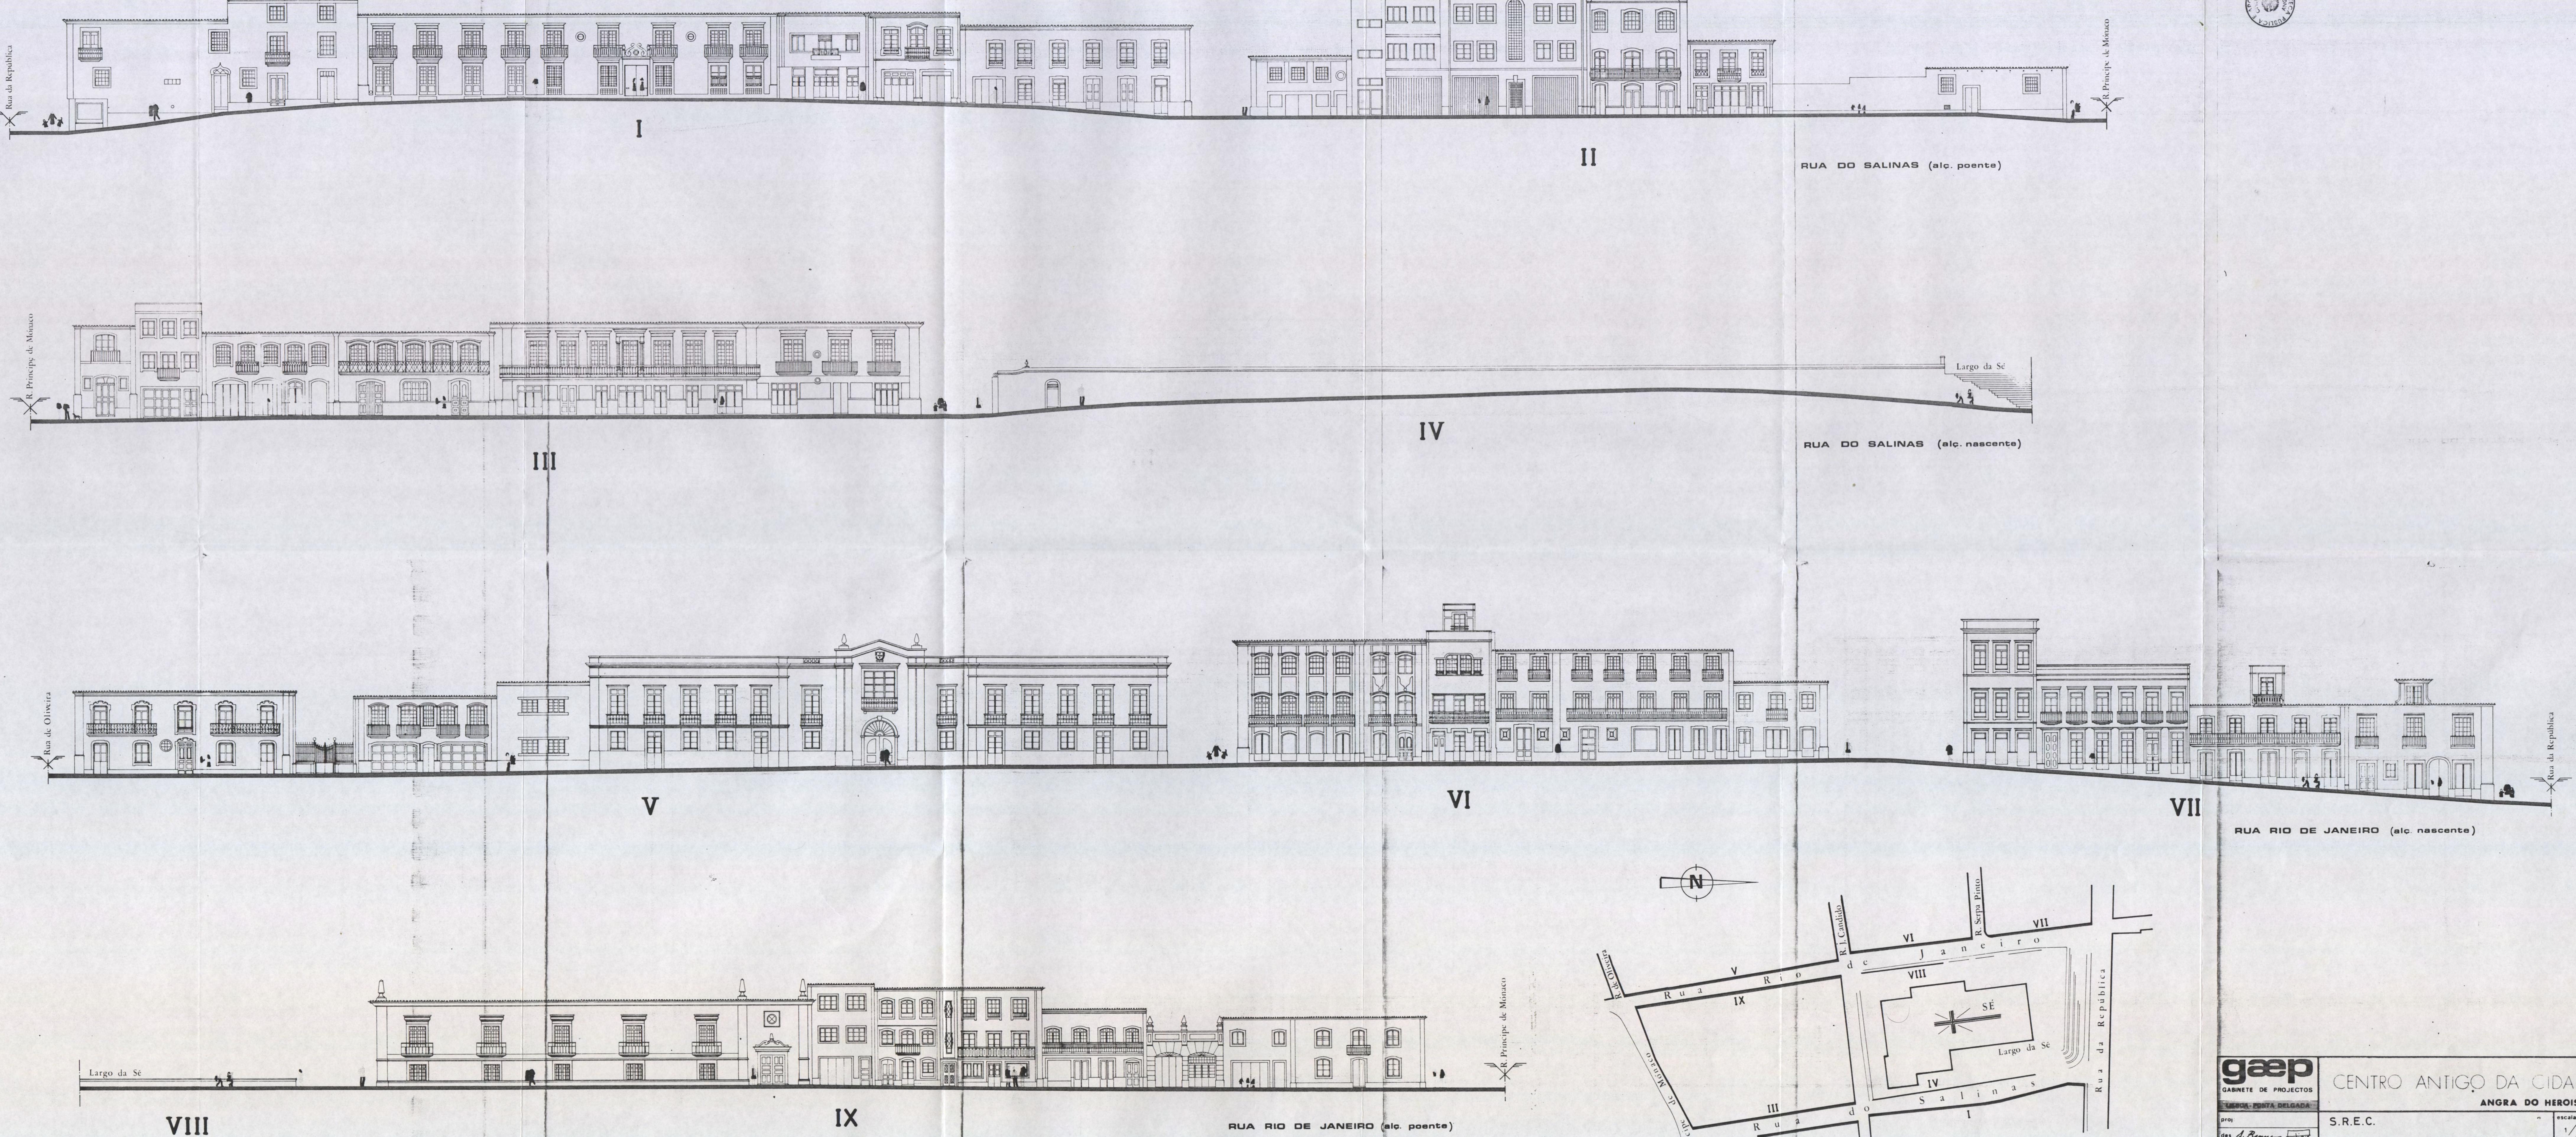


**gaep**  
GABINETE DE PROJETOS  
LISBOA - PORTA DELGADA  
proj. des. A. Bemposta [initials]  
verif. A. Fidalgo [initials]  
A. B. C.  
S.R.E.C.  
LEVANTAMENTO  
(reconstituição das fachadas)  
RUA DO SALINAS  
RUA RIO DE JANEIRO  
escala: 1/200  
1/1000  
N.º das 01/522  
data OUT. 03  
data OUT. 80

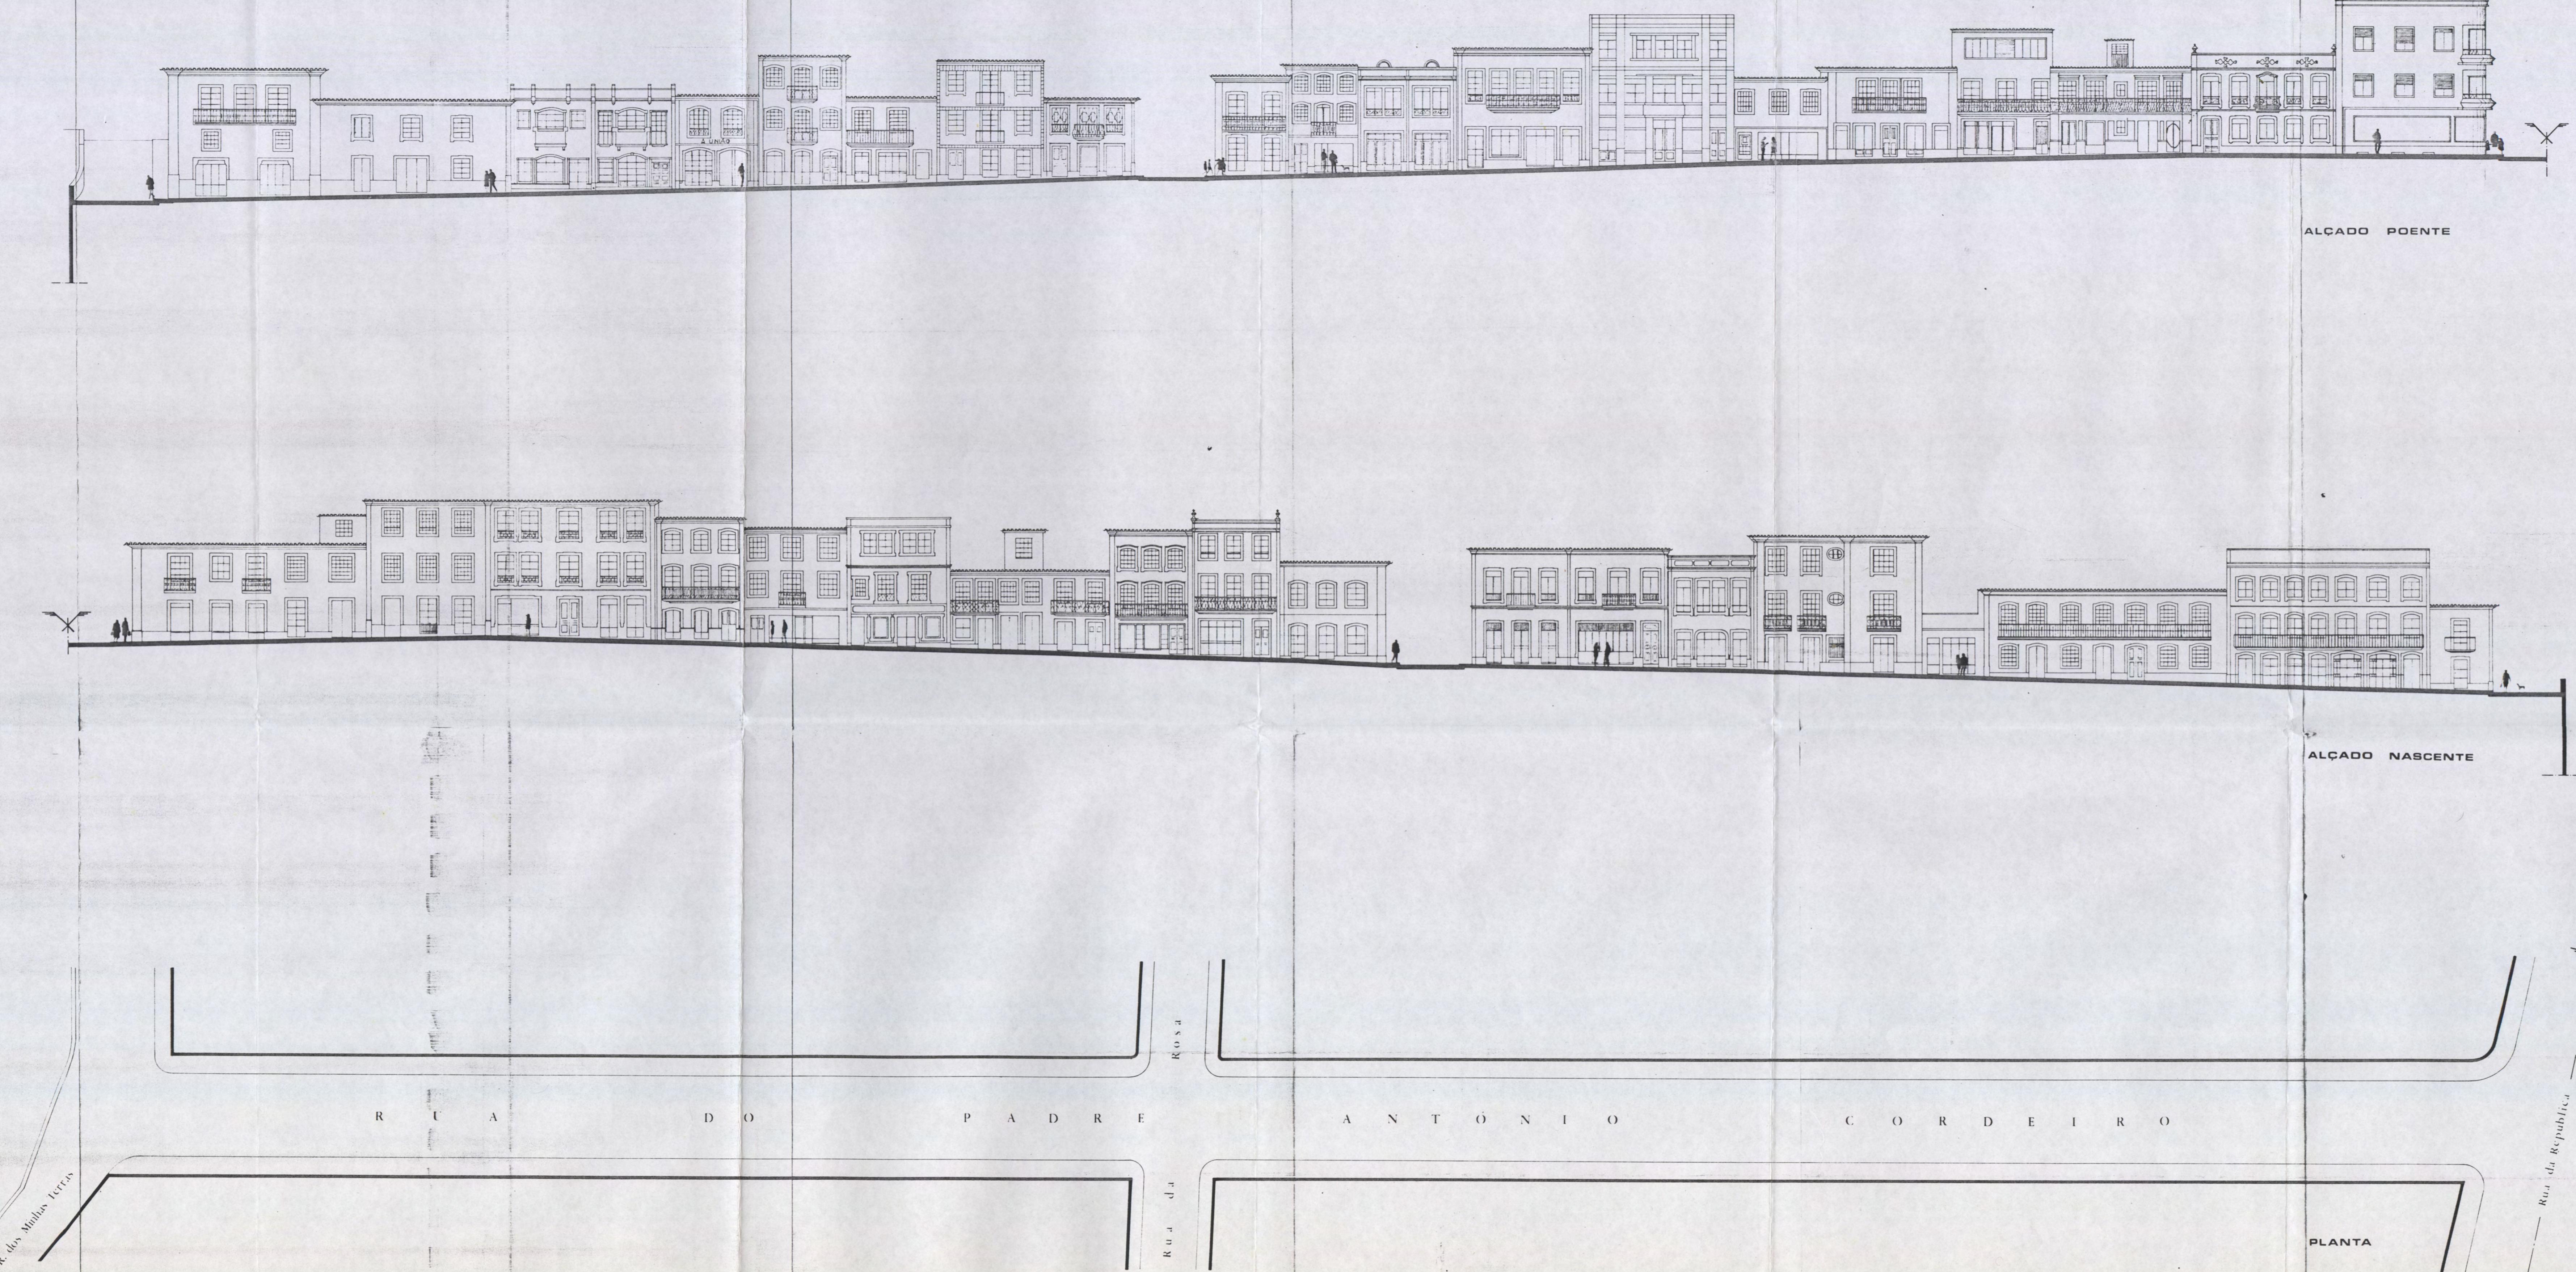


**gaep**  
GABINETE DE PROJETOS  
LISBOA-PONTA DELGADA  
proj: des: A. Brum / Z. M. S.  
verif: N.F.L. / 1  
A B C

CENTRO ANTIGO DA CIDADE  
ANGRA DO HEROÍSMO  
LEVANTAMENTO  
RUA DO P<sup>o</sup> ANTÓNIO CORDEIRO

S.R.E.C. escala:  
N.º des: 05/501  
04  
data: nov. 78

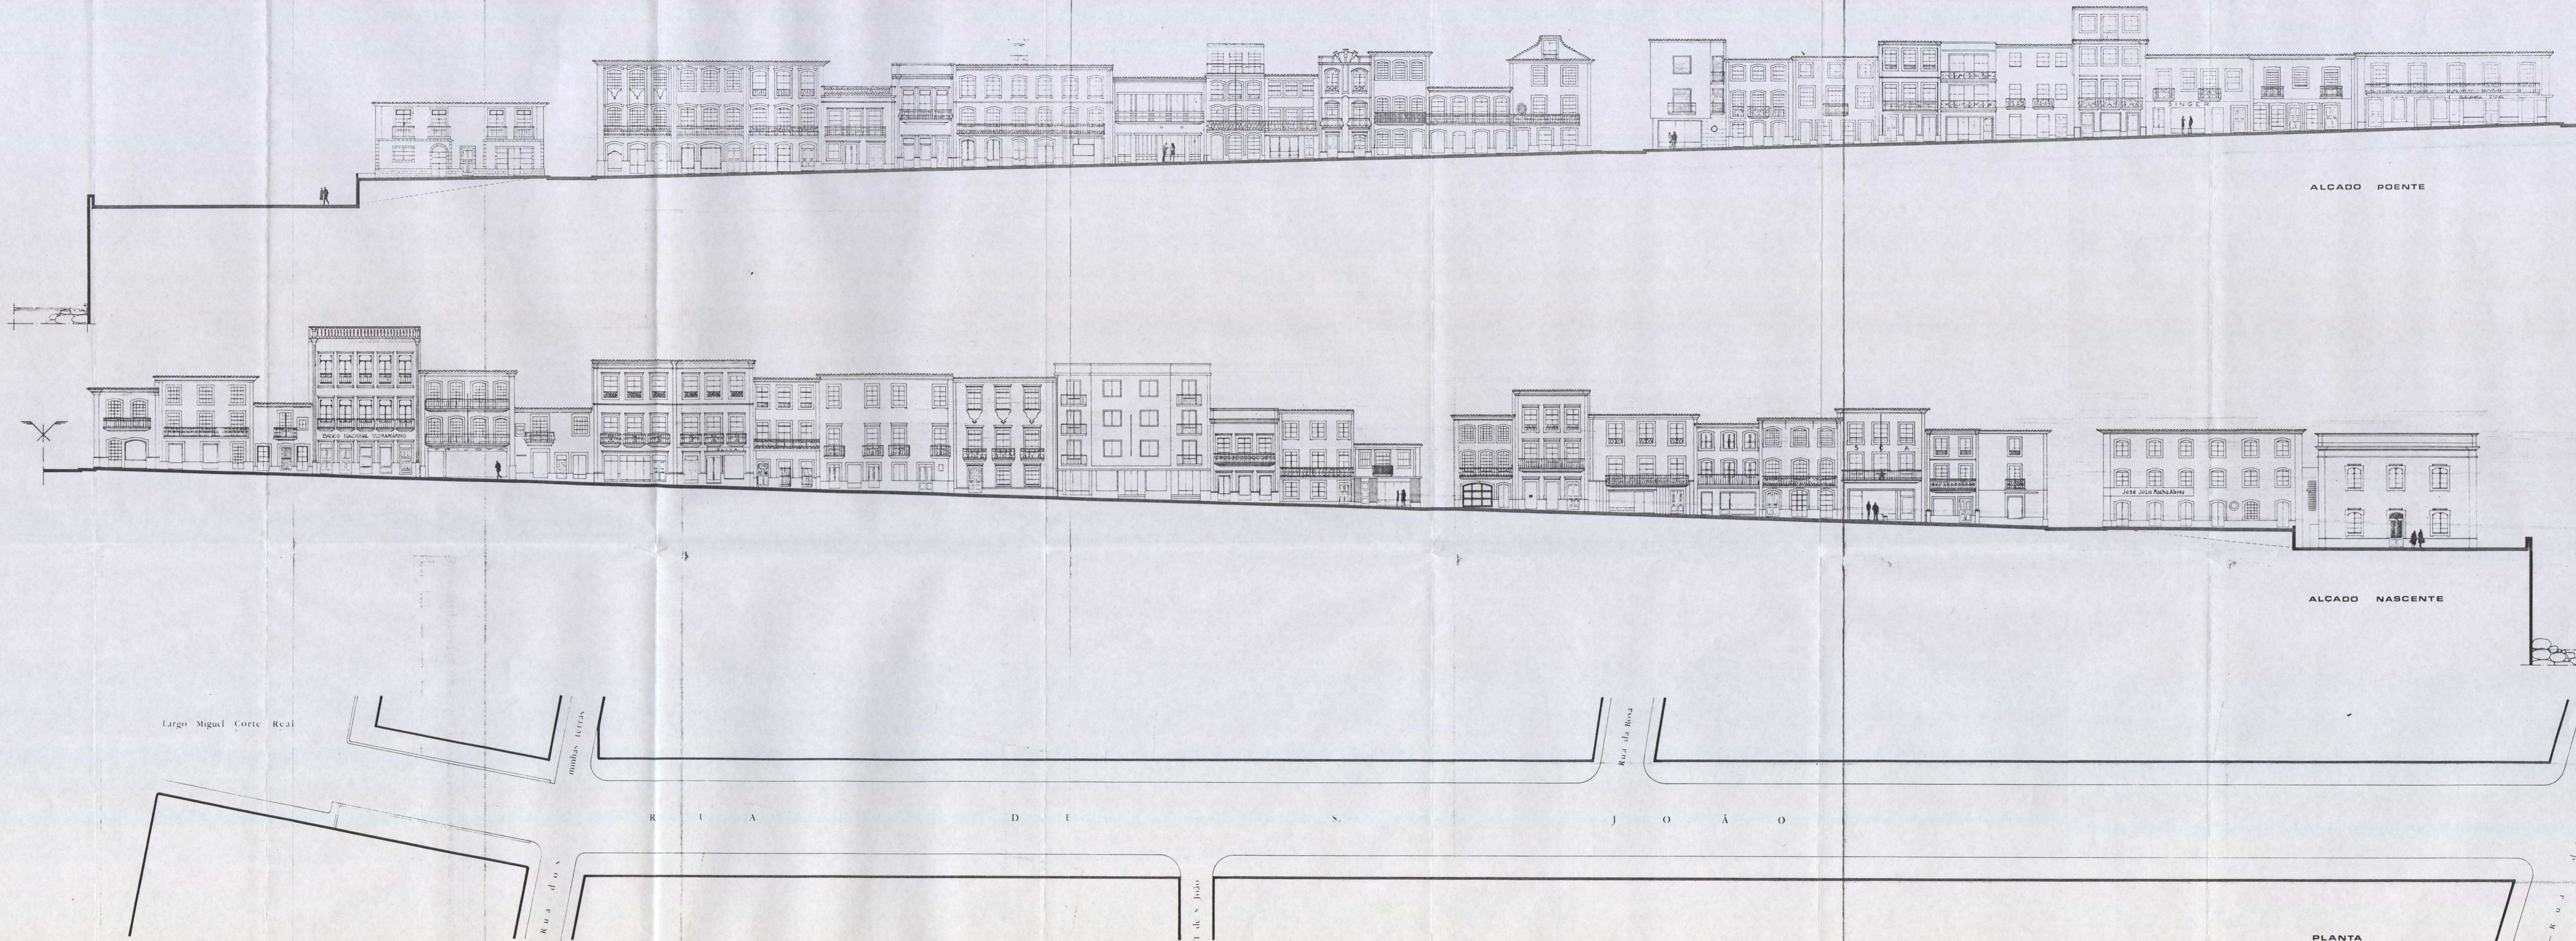

 

**gaep**  
GABINETE DE PROJETOS  
LISBOA-PONTA DELGADA


LEVANTAMENTO  
RUA DE LISBOA


ANGRA DO HEROÍSMO

SREC

proj. des. 4 F.C.  
verd. 4 F.C.  
A  
B  
C


escala: 1:200  
Nº des. 05/501  
02  
data: nov 78

 

 


**aep**  
TE DE PROJECTOS  
A. PORTA DELGADA


<b>ANGRA DO HEROISMO</b>	ESQUADRA
<b>ENTO</b>	<del>1/200</del>
<b>fachadas)</b>	<del>1/1000</del>
<b>ÚBLICA</b>	Nº des <u>01/522</u> 01
	data OUT. 80-

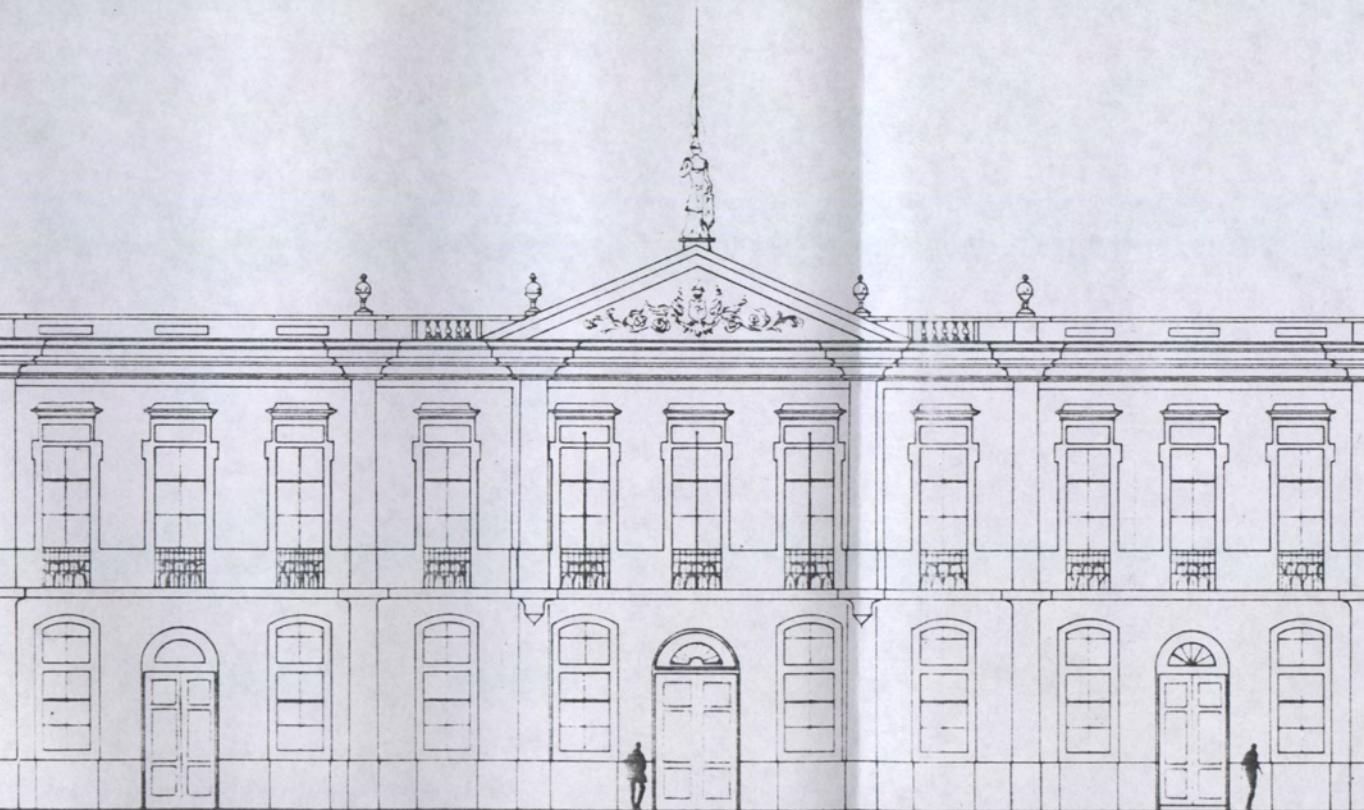


(Praça da Restauração) ALÇADO NASCENTE

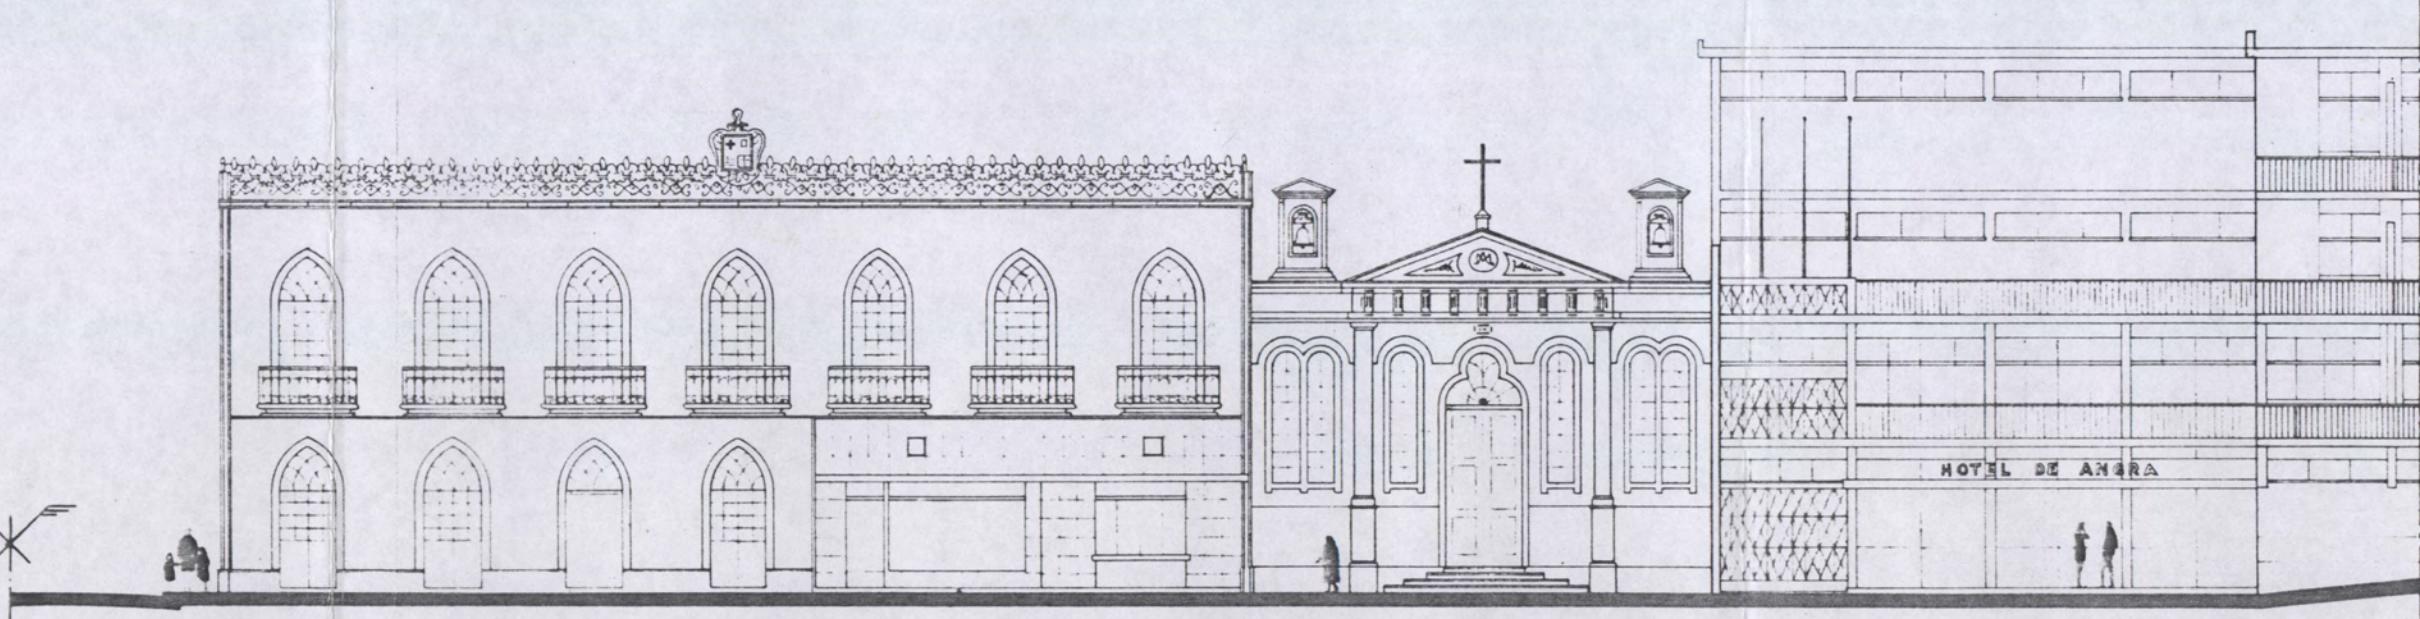

(Praça da Restauração) ALÇADO NORTE

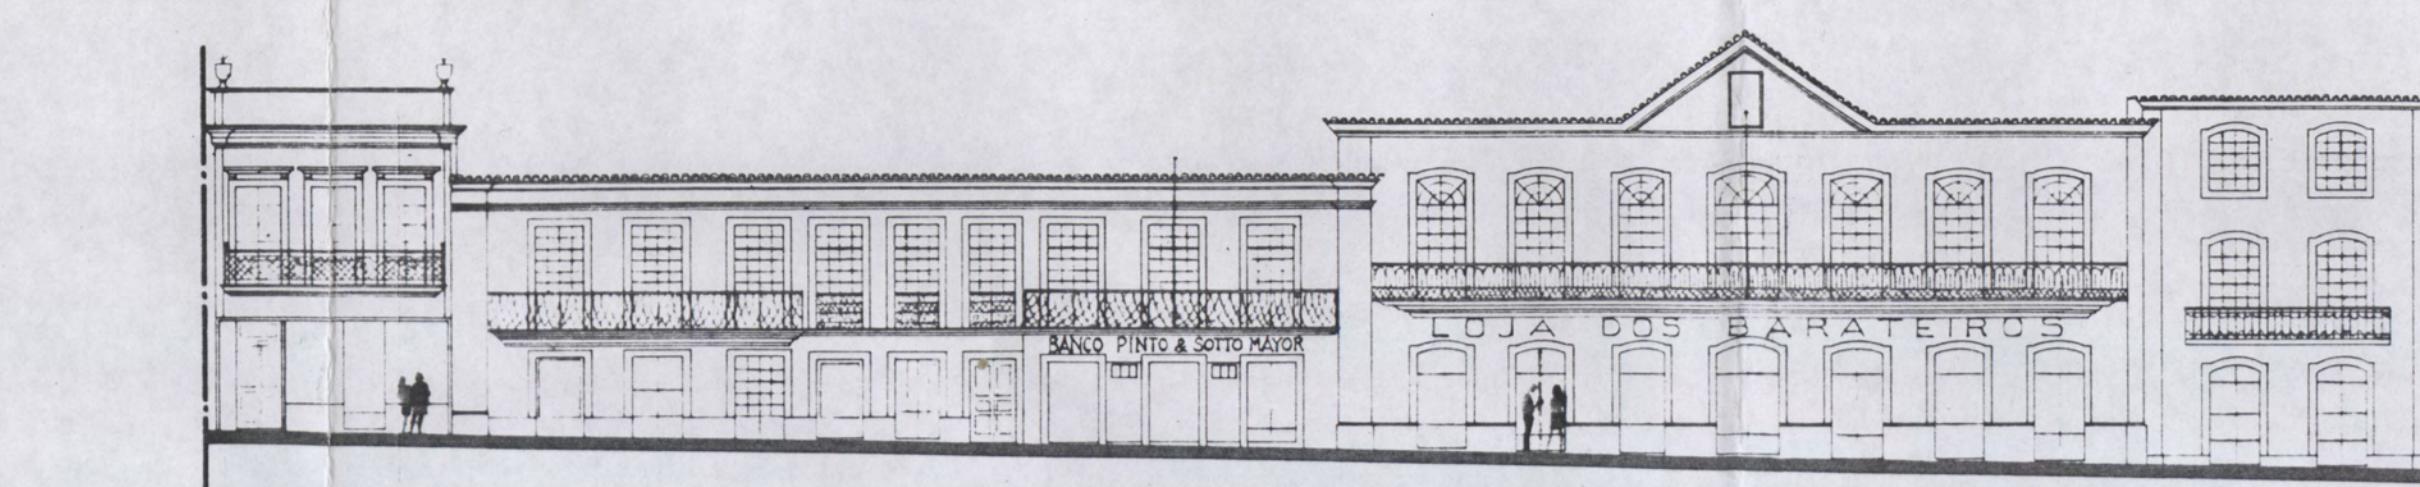

(Praça da Restauração) ALÇADO SUL

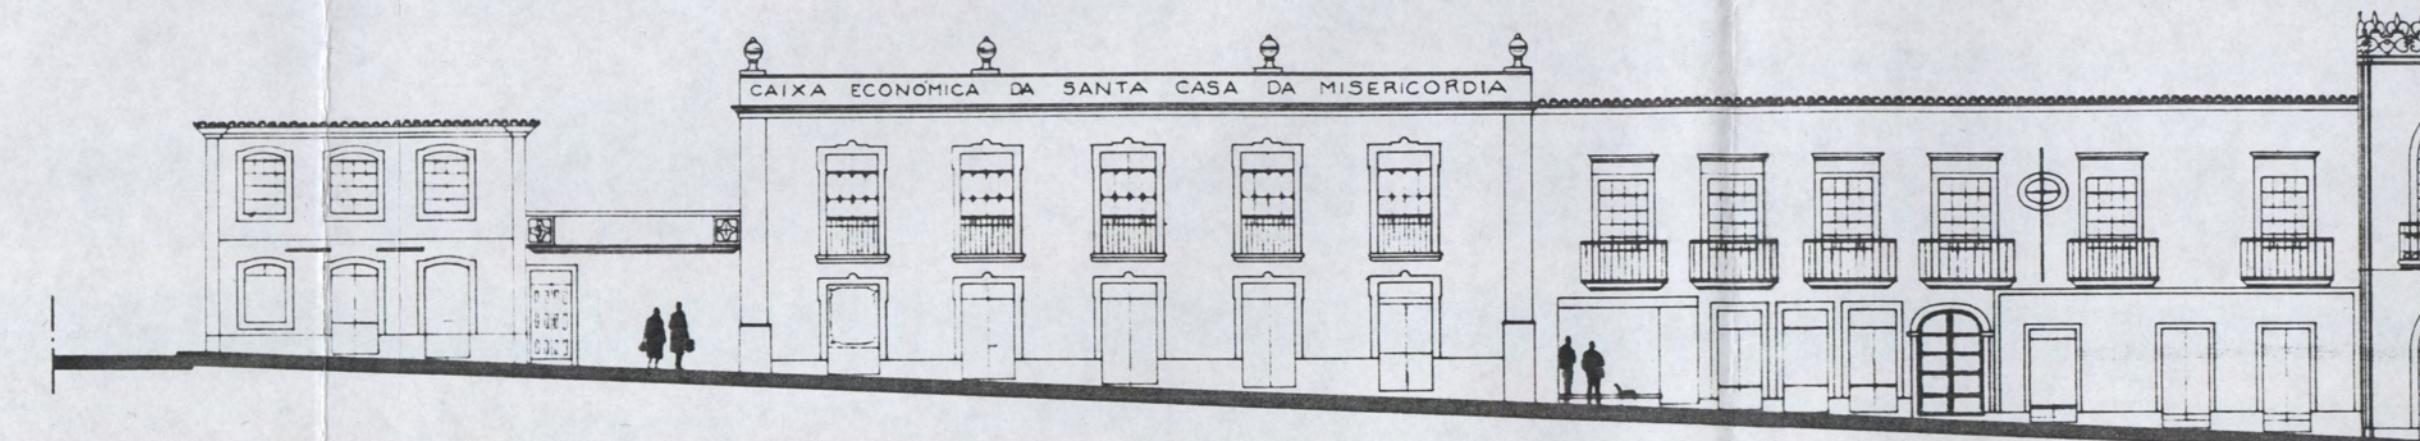

Rua de Lisboa (lado norte) ALÇADO NASCENTE



Rua de Lisboa (lado norte) ALÇADO POENTE

RUA DE LISBOA

RUA DE LISBOA

PLANTA

Rua da República

CENTRO ANTIGO DA CIDADE

ANGRA DO HEROÍSMO

LEVANTAMENTO

PRAÇA DA RESTAURAÇÃO

**gaep**  
GABINETE DE PROJETOS

LISBOA-PONTA DELGADA

proj:

des A. Brumano / 0000

verif +ELL

A

B

C

escalas:


1/200

N.º des

05/501

01

data: nov. 78

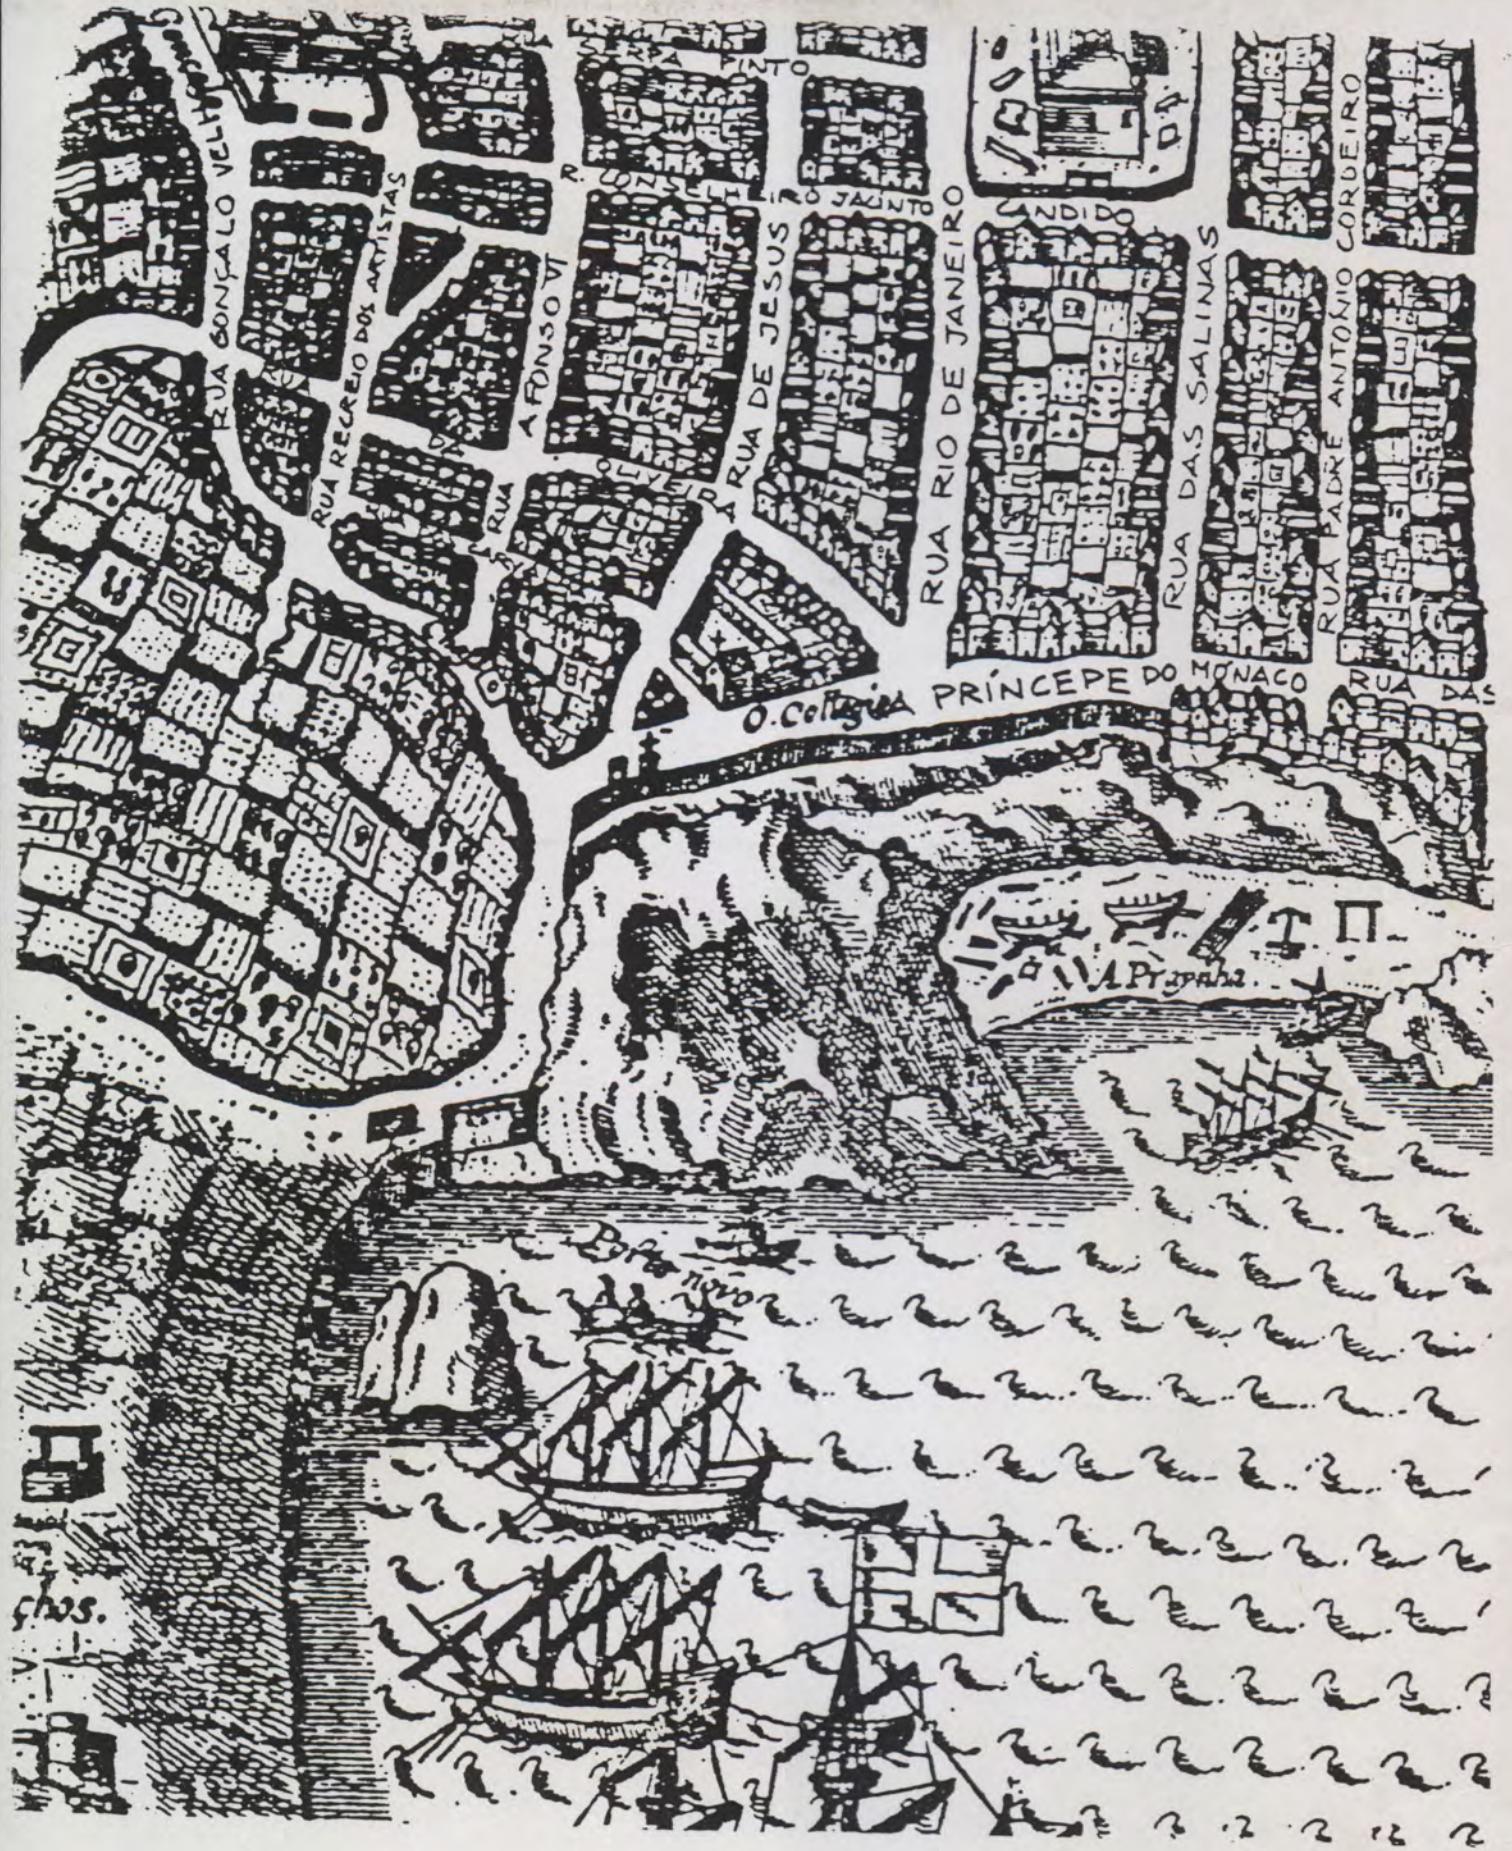

Reservados  
- 1000